
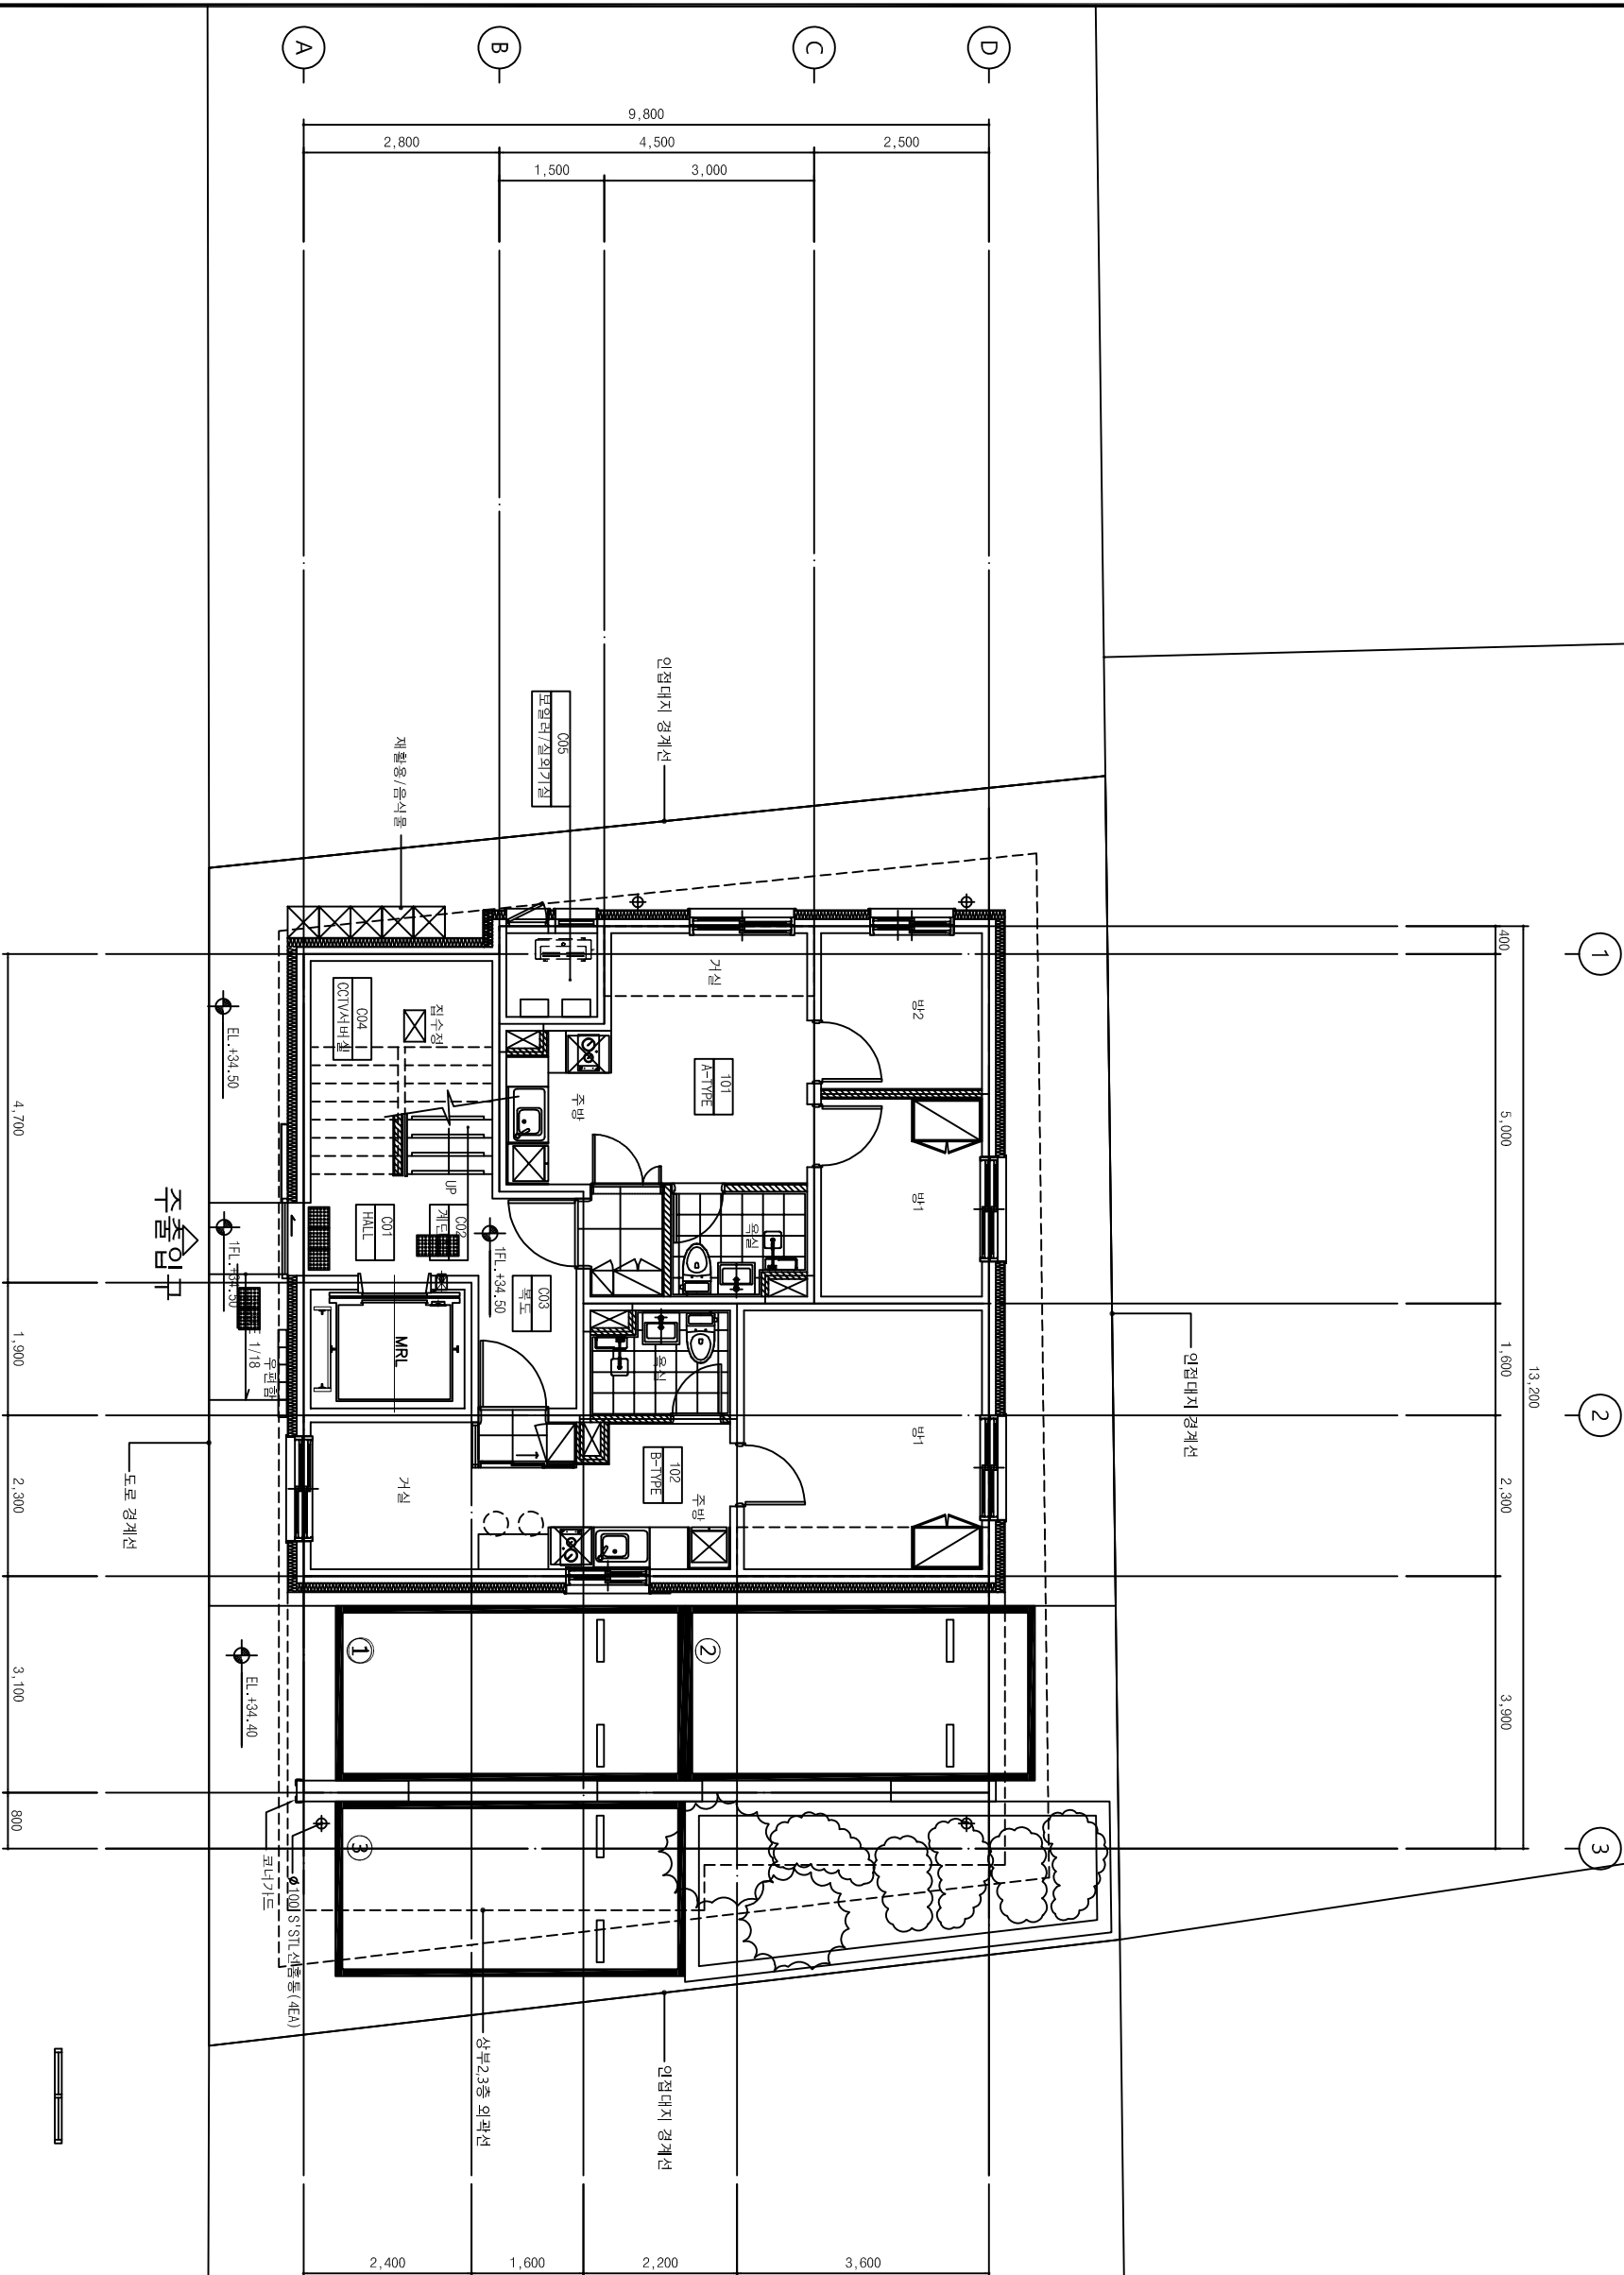


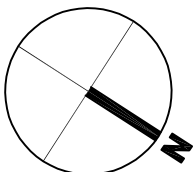

4m도로

주출입구

도로 경계선

인접대지 경계선

상부2,3층 외곽선

코너기드

EL. +34.40

EL. +34.50



EL. +34.50

에스에이치

에스에이치공사

설계명 PROJECT TITLE
빈집활용사업
(수유동 252-22번지)
다세대주택 신축공사
(준공도면)

주 기 NOTE

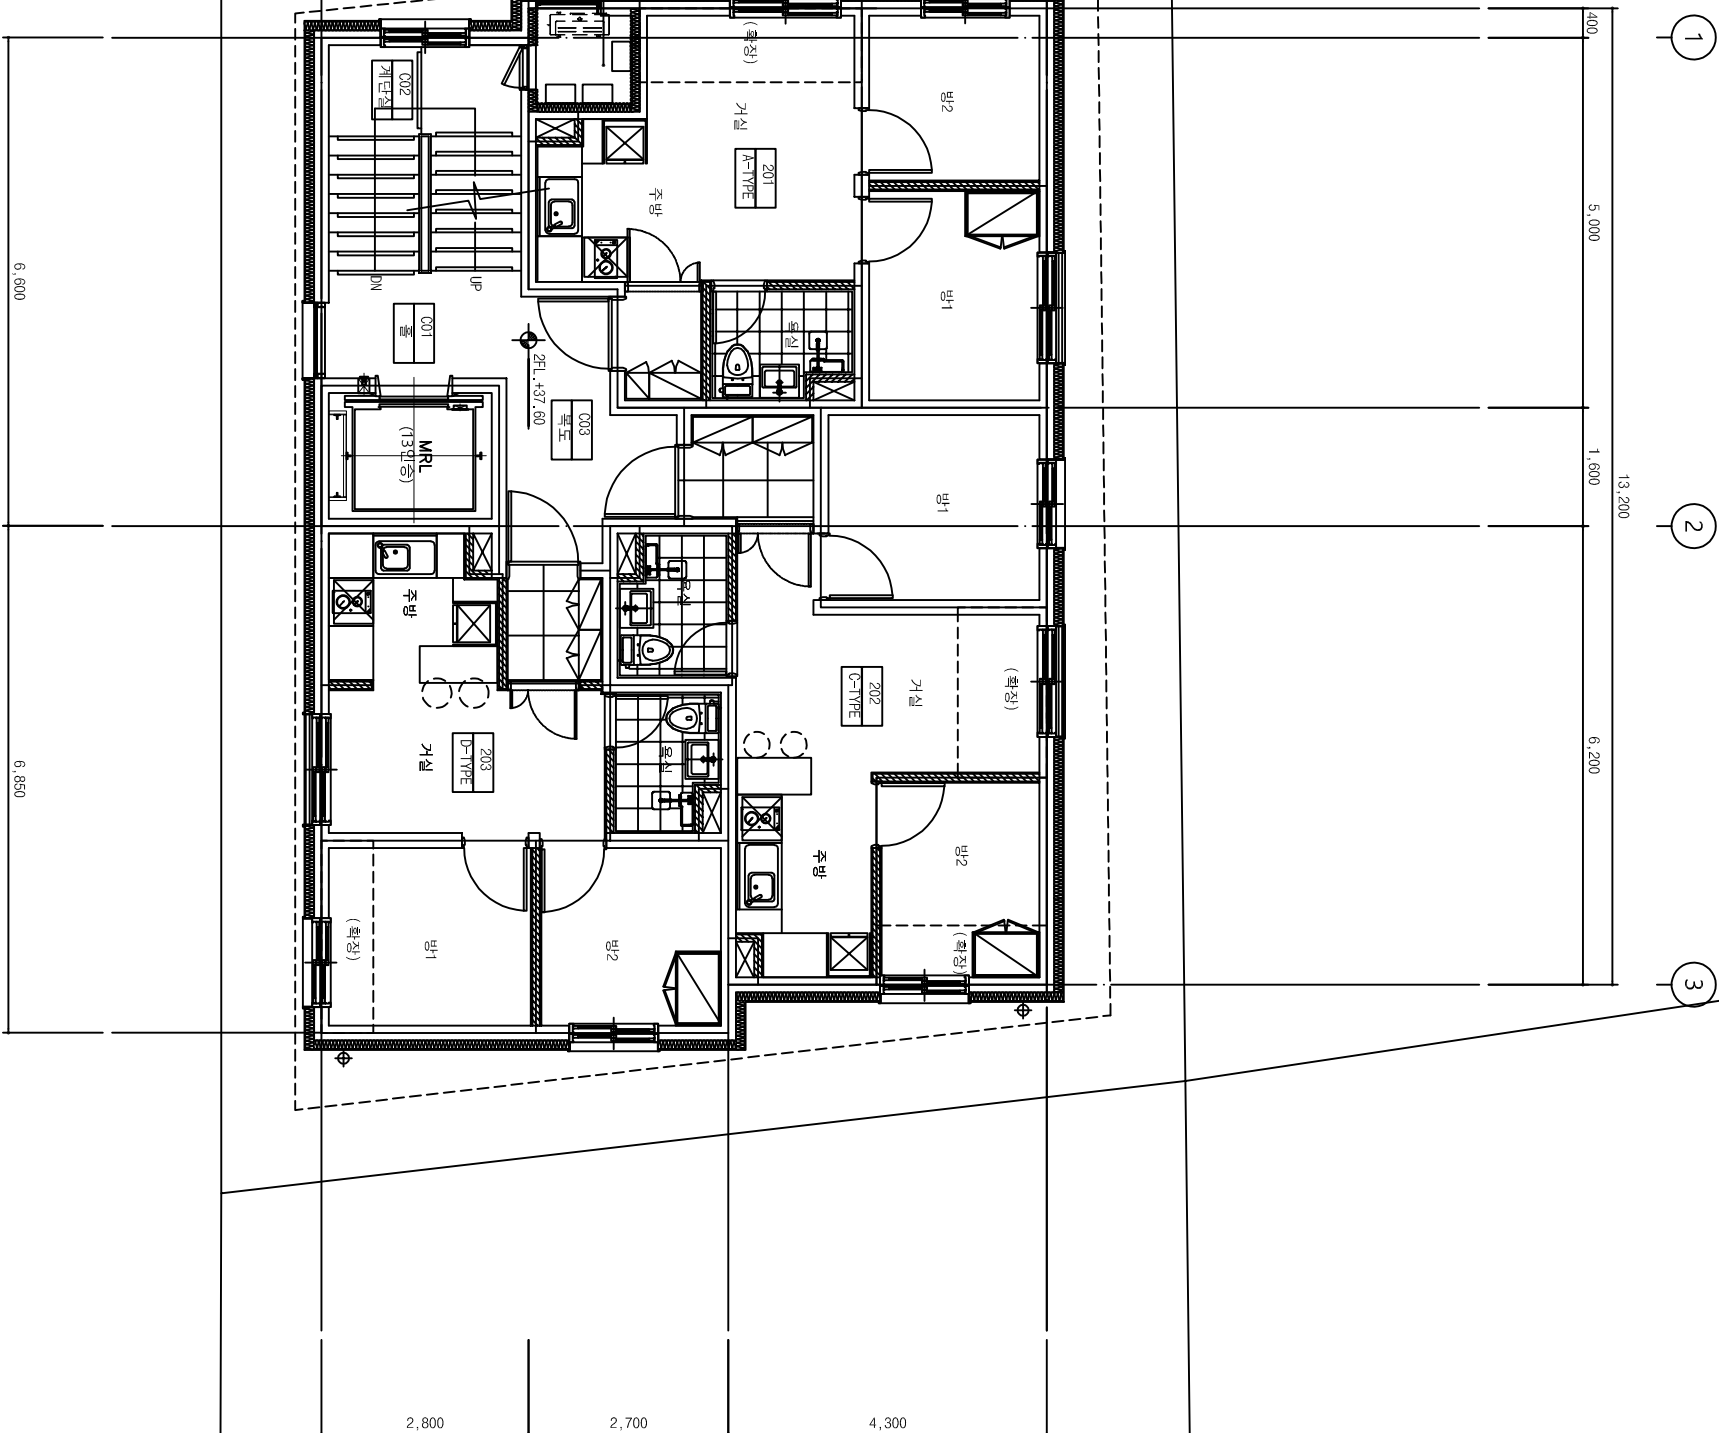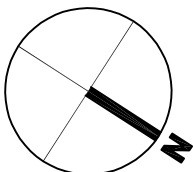

도면명 SUBJECT TITLE
2층 평면도

A - 103

도면번호 SHEET NO
2025. 10. .

축척 SCALE
(A1), 1/100 (A3)

일 자 DATE
2025. 10. .

설 계 DRAWN
검 토 CHECK

심 사 SUBMIT
승 인 APPROVE

설 계 DRAWN
검 토 CHECK

심 사 SUBMIT
승 인 APPROVE


설 계 DRAWN
검 토 CHECK

심 사 SUBMIT
승 인 APPROVE

설계동의 PROJECT OFFICE
도면인
건축사사무소
F. 02-3443-3799

2층 평면도

축척 : 1/100

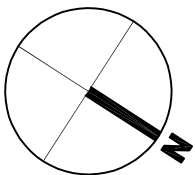

에스케이치공사

에스케이치공사

설계명 PROJECT TITLE

빈집활용사업
(수유동 252-22번지)
다세대주택 신축공사
(준공도면)

주 기 NOTE

설 계 변 경

DESCRIPTION OF REVISION

필 자 설계 검토 심사 승인

설 계 DRAWN 검토 CHECK

심 사 SUBMIT 승인 APPROVE

축 척 SCALE

(A1), 1/100 (A3)

일 자 DATE

2025. 10. .

도면번호 SHEET NO

A - 104

도면명 SUBJECT TITLE

3층 평면도

전문용어

설계동의 PROJECT OFFICE



에스케이치공사
E. 02-3443-3799

1

2

3

400 5,000 1,600 6,200 13,200

D

C

B

A

9,800 4,500 2,500

005
모뎀/침화기실

방2
301
(확장)
A-TYPE
거실

방1

방1

302
U-TYPE
거실

방2
(확장)

주방

방2

주방

003
복도
391.40.50

복실

복실

복실

002
계단실

001
홀


주방

거실

방1
(확장)


1

3층 평면도


축척 : 1/100



설계명 PROJECT TITLE

다세대주택신축공사

주 기 NOT

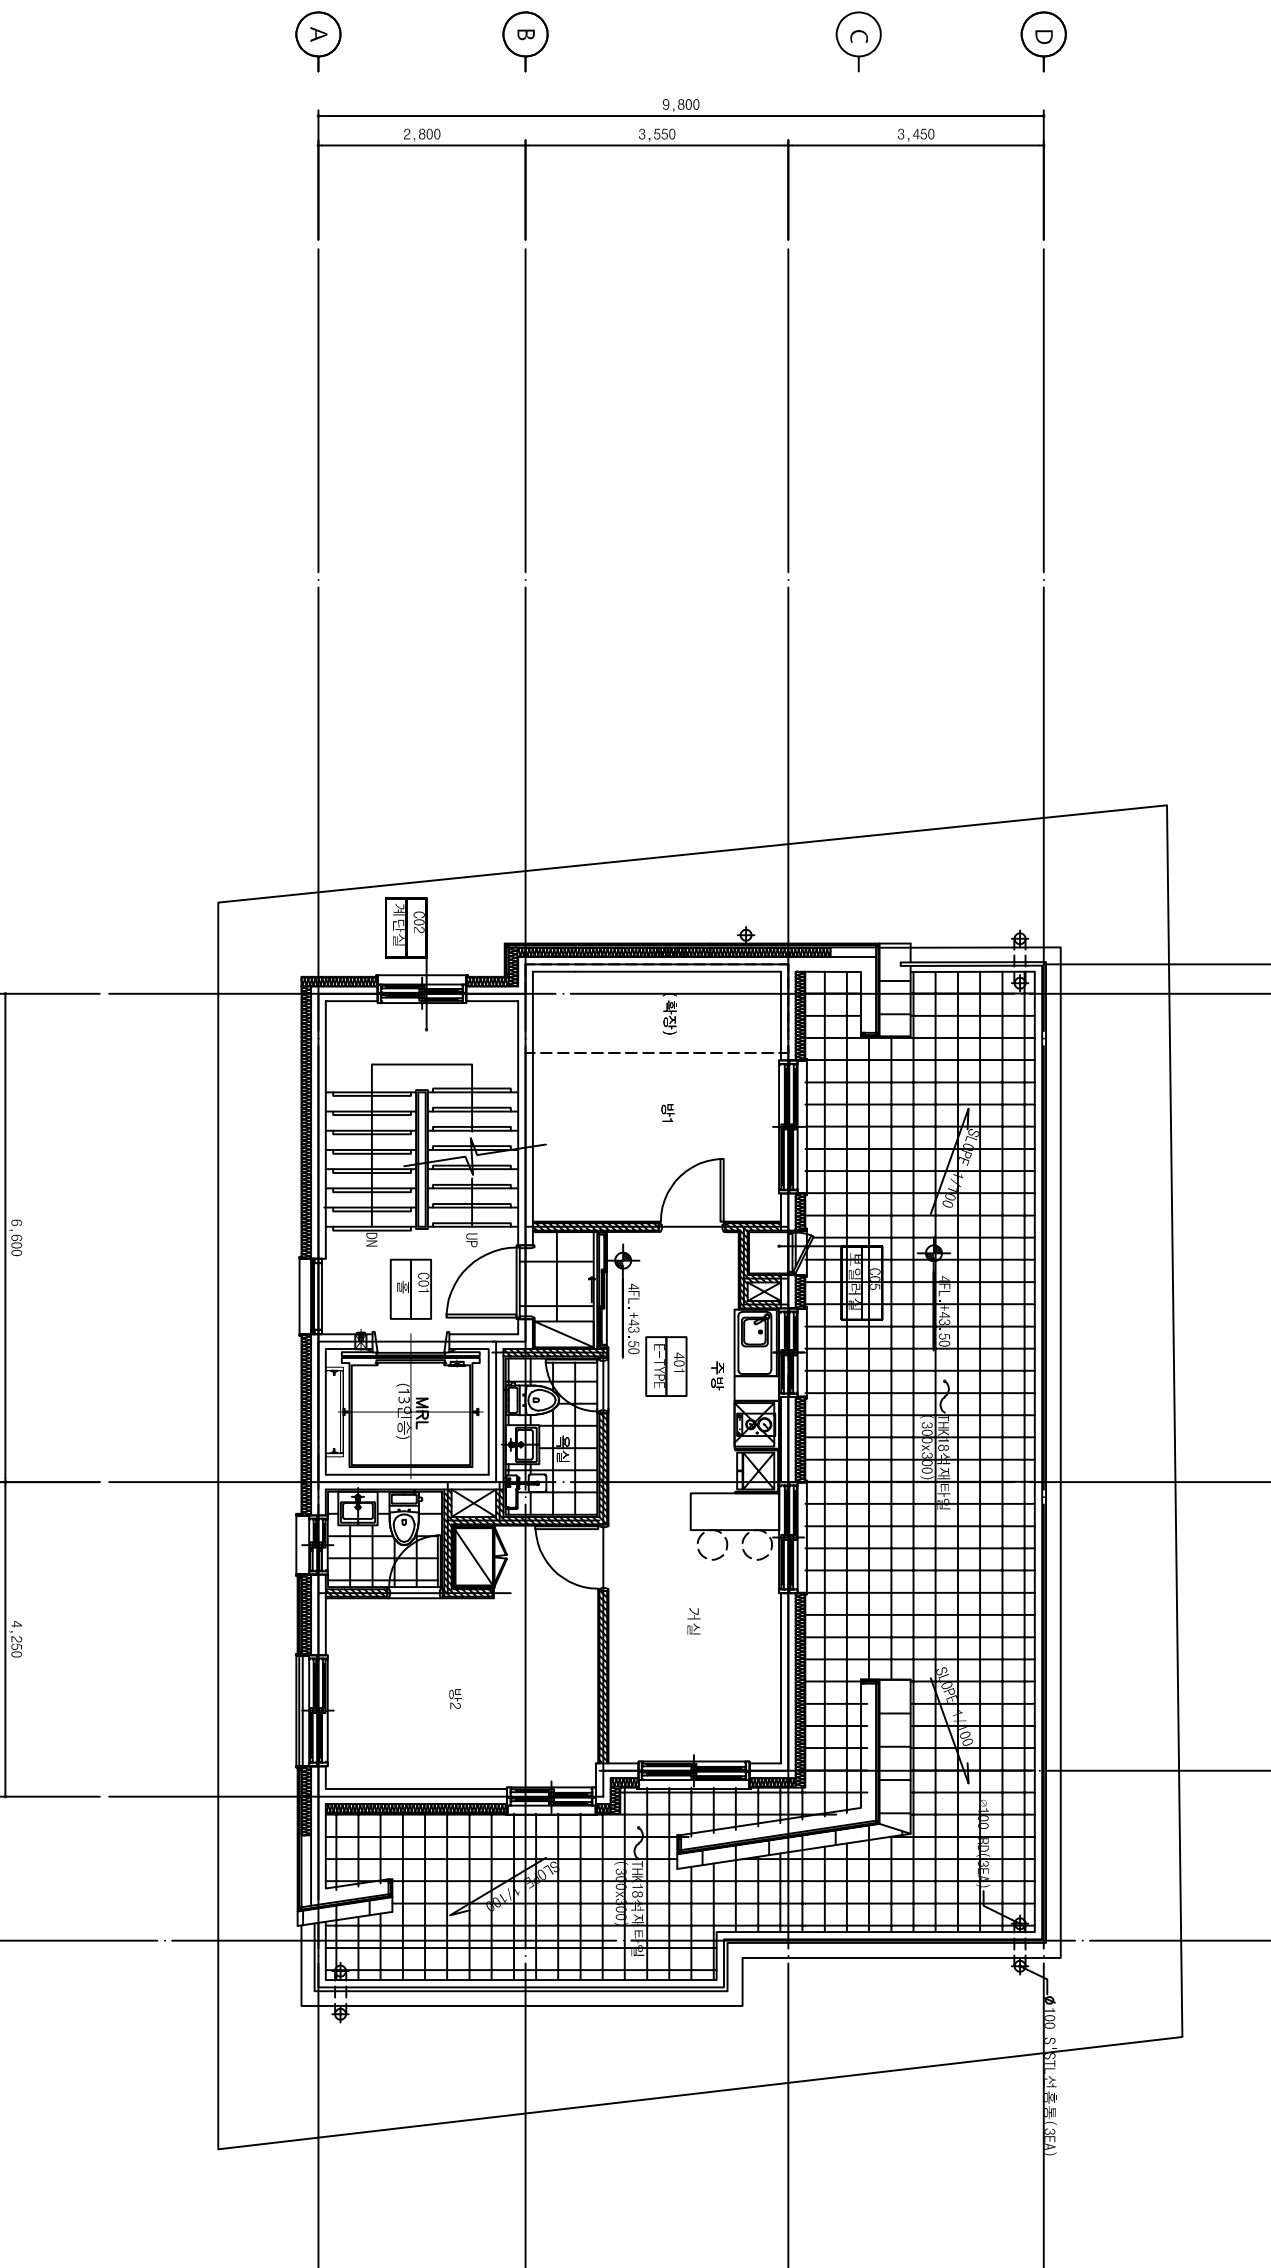

설 계 변 경				
DESCRIPTION OF REVISION				
일 자	설계	검토	심사	승인


심사 승인 SUBMIT APPROVE

(A1), 1/100 (A3)
일 자 DATE 2025. 10. .

도면번호 SHEET NO
A - 105

SUBJECT TITLE

12	13	14	15
----	----	----	----

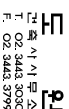

나인
건축사무소
T. 02.3443.3030
F. 02.3443.3799



설계명 PROJECT TITLE

(수유동 252-22번지)
다세대주택 신축공사
(준공도면)

설계 변경			
DESCRIPTION OF REVISION			
일 자	설계 검토	심사	승인



설 계	DRAWN	검 토	CHECK
심 사	SUBMIT	승 인	APPROVE

축적 SCALE	(A1), 1/100 (A3)
일 자 DATE	2025. 10. .

도면번호 SHEET NO
A - 106


도면명 SUBJECT TITLE

12	13	14	15
----	----	----	----

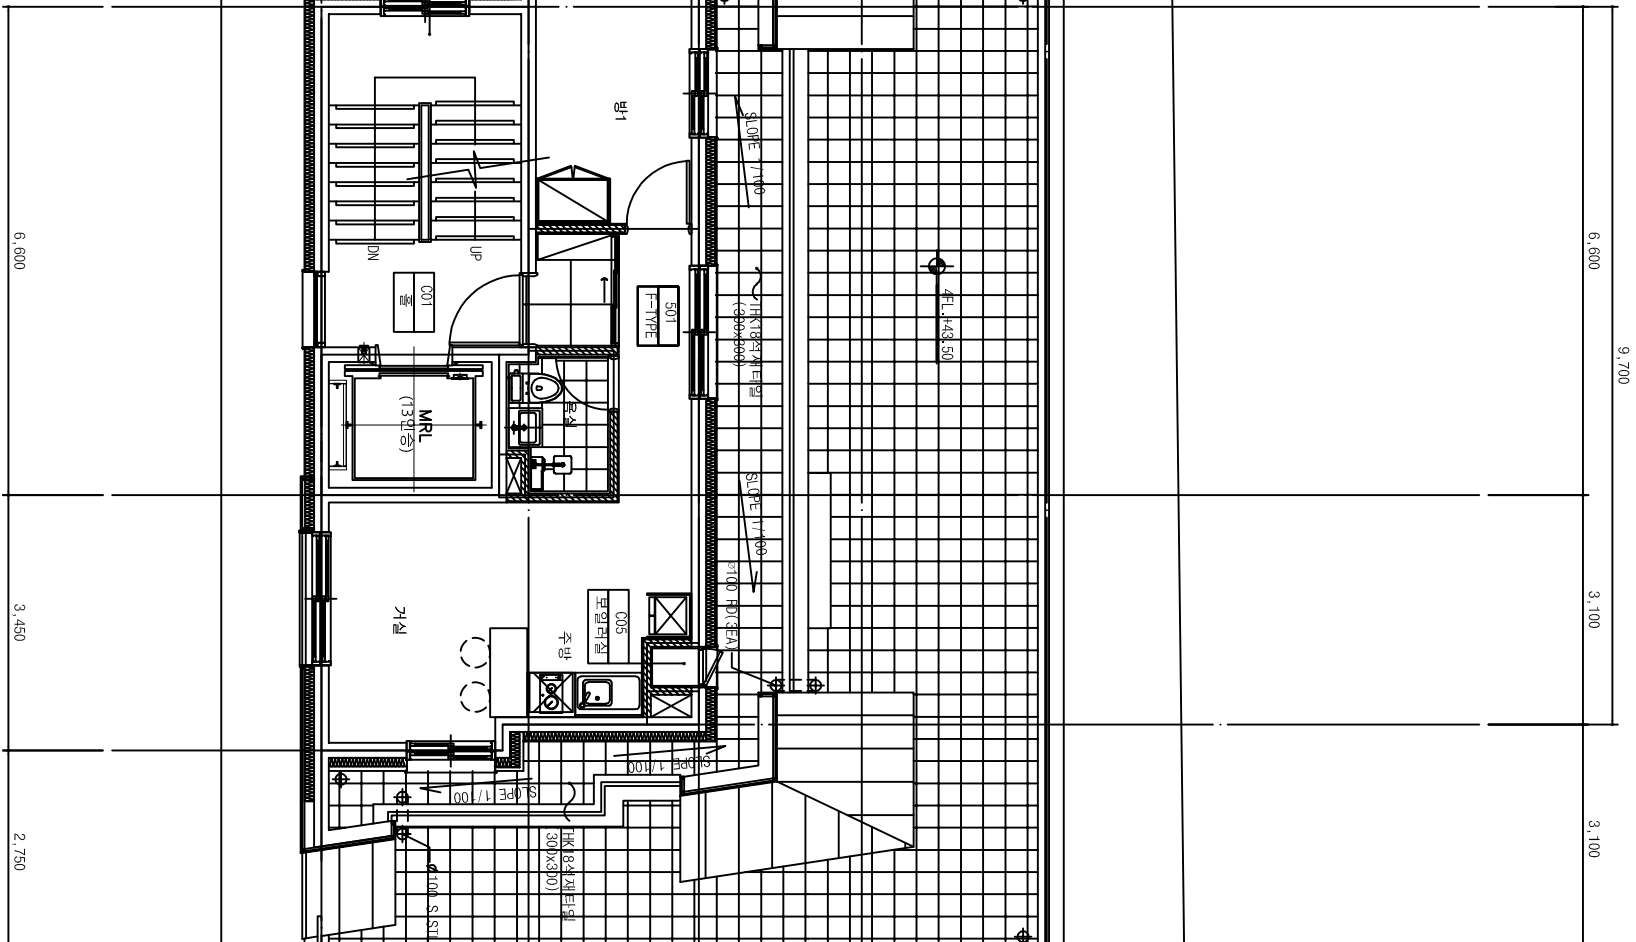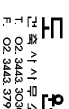

5015

축척: 1/100

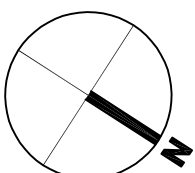

에스이에이치공사

설계명 PROJECT TITLE

빈집활용사업
(수유동 252-22번지)
다세대주택 신축공사
(준공도면)

주 기 NOTE

설 계 번 경
DESCRIPTION OF REVISION

일	자	설	계	검	토	심	사	승	인
---	---	---	---	---	---	---	---	---	---

설	계	DRAWN	검	토	CHECK
---	---	-------	---	---	-------

심	사	SUBMIT	승	인	APPROVE
---	---	--------	---	---	---------

축척 SCALE
(A1), 1/100 (A3)

일 자 DATE
2025. 10. .

도면번호 SHEET NO

A-107

도면명 SUBJECT TITLE

옥탑 평면도

전문용어

설계동의 PROJECT OFFICE



도
안
설
계
사무
소
F. 02-3443-3799

1

2

3

6,600

12,800

6,200

9,800

2,800

2,300

2,200

2,500

A

B

C

D

002
계단실

001
복도

SLOPE 1/100

ROOF SL. +49.30

신축물면(SAW-CUTTING)
@1800x1800

SLOPE 1/100

0100 S-SH-신축물면(25%)

1

옥탑 평면도

축척 : 1/100

설계명 PROJECT TITLE


주 기 NOT


설 계 변 경			
DESCRIPTION OF REMISION			
일 자	설계 검토	심사	승인

설계	DRAWN	검토	CHECK
심사	SUBMIT	승인	APPROVE

출력 SCALE	(A1), 1/50 (A3)
----------	-----------------

일 자 DATE 2025. 10. .

도면번호 SHEET NO

A-112


도면명 SUBJECT TITLE
단위세대 평면도
(B TYPE)

조
제
야
요

설계용역 PROJECT OFFICE

남원

건축사사무소
T. 02 3443 3030
F. 02 3443 3799

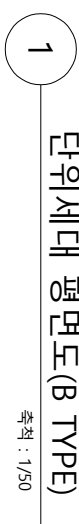

설계명 PROJECT TITLE

「비
전
학
요
사
의

(수유동 252-22번지)
다세대주택 신축공사

주 기 NOT

단위세대 평면도(C TYPE)

나우
건축사무소
T. 02 3443. 3030
F. 02 3443. 3799

설계명 PROJECT TITLE

「비
전
학
요
사
인

(수유동 252-22번지)
다세대주택 신축공사

NOTE

1

단위세대 평면도(D TYPE)

축척 : 1/50

도면명	SUBJECT TITLE
단위세대 평면도	
(D TYPE)	
전문 용어	
설계용어	PROJECT OFFICE
	
도 호	
건 화 사 설 소	
T. 02. 3448. 3030	
F. 02. 3448. 3799	

비지화공사
인천 252-22번지)
다세대주택 신축공사

NOTE

[illegible]

A-115

축척 : 1/50

조치요

PROJECT OFFICER

남 **남**
T. 02 3443.3030
F. 02 3443.3799

설계명 PROJECT TITLE

「비
전
학
요
사
의

(수유동 252-22번지)
다세대주택 신축공사

주 기 NOT

단위세대 평면도(F TYPE)

나우
건축사무소
T. 02 3443. 3030
F. 02 3443. 3799


(수유동 252-22번지)
다세대주택 신축공사
(준공도면)

NOTHING

설 계 번 호		설 계		검 도		심 사		승 인	
DESCRIPTION OF REVISION		설 계		검 도		심 사		승 인	
설 자		설 계		검 도		심 사		승 인	
설 계		DRAWN		검 도		CHECK			
심 사		SIGNAT		승 인		APPROVE			

축적	SCALE	
	(A1),	1/100 (A3)
일 자	DATE	
	2025. 10. .	

도면 번호 SHEET NO
A - 201

도면명	SUBJECT TITLE
전면도	


예스예이치공사

비지니스영양사


(수유동 252-22번지)
다세대주택 신축공사
(준공도면)




NOTI
주 기

7 | NOTE

[illegible]

「조
서
야
요」

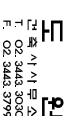아
까
묘
하PROJECT OFFICE

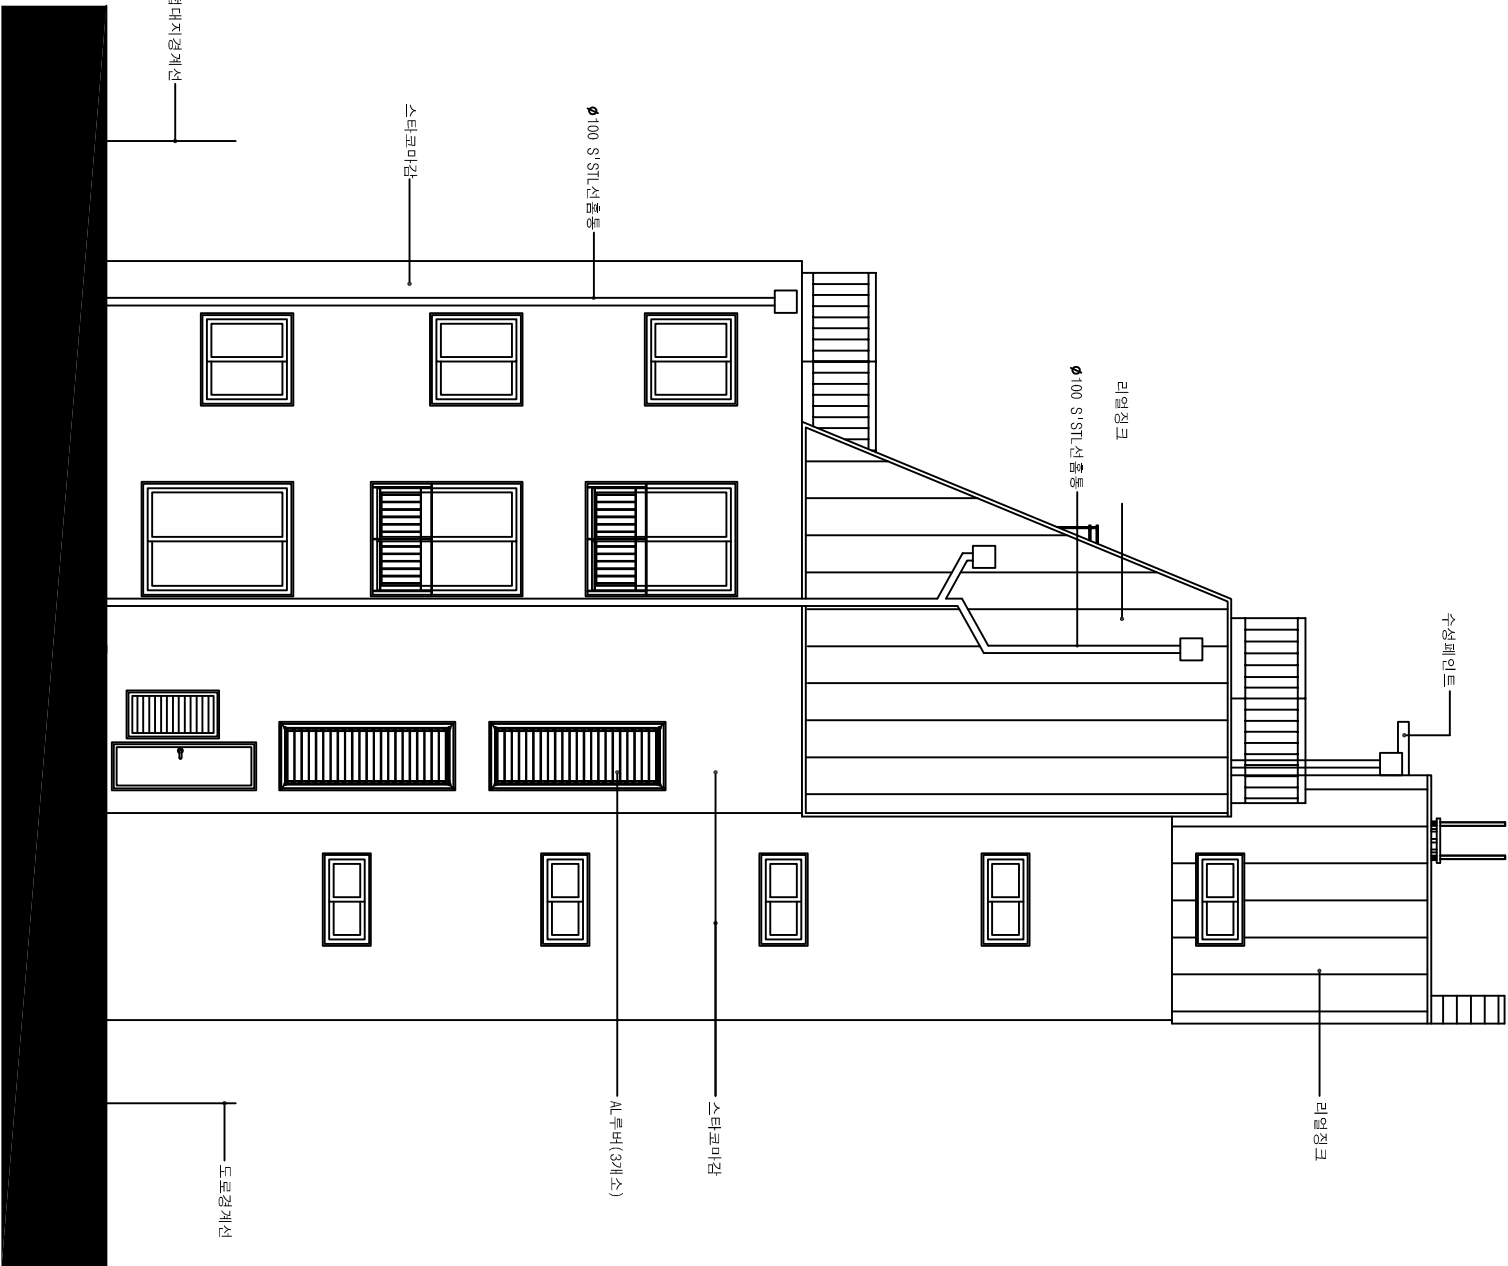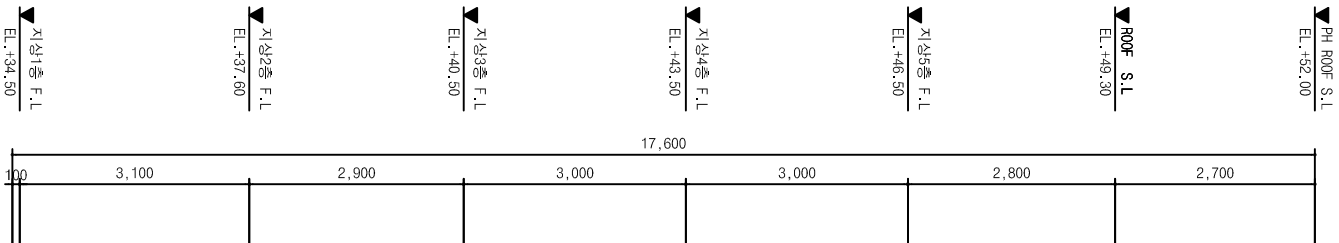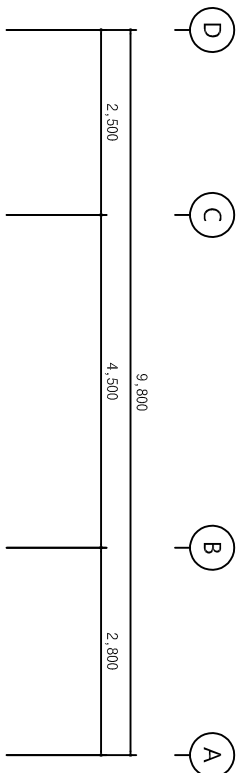

SH

에스이에이치공사

설계명 PROJECT TITLE
빈집활용사업
(수유동 252-22번지)
다세대주택 신축공사
(준공도면)

주 기 NOTE

설 계 번 경
DESCRIPTION OF REVISION

설 계 번 경
DESCRIPTION OF REVISION

예스예이팅공사


민지환용사업

(수유동 252-22번지)
다세대주택 신축공사
(준공도면)

주 기 NOTE



설 계 변 경 DESCRIPTION OF REVISION				
일 자	설계	검토	심사	승인
설 계	D R A W I N G		검 토	C H E C K
심 사	S U B M I T		승 인	A P P R O V E
축척	SCALE			
	(A1), 1/100		(A3)	
일 자	DATE			
	2025. 10. .			
도면번호 SHEET NO				
A-204				
도명명 SUBJECT TITLE				
배면도				
전반용역				

남원
건축사무소
T. 02. 3443. 3030
F. 02. 3443. 3799

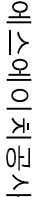다세대주택 신축공사
(권공도면)

NOTE

설 계 번 경									
DESCRIPTION OF REVISION									
일 자	상 계	검 토	심 사	승 인					
설 계		검 토		CHECK					
심 사		승 인		APPROVE					
속 측 적		SCALE		(A1), 1/100 (A3)					
일 자		DATE		2025. 10. .					
도면번호		SHEET NO		A - 301					
도면명		SUBJECT TITLE							
주단면도-1									
상계용역		PROJECT OFFICE							
인문용역									

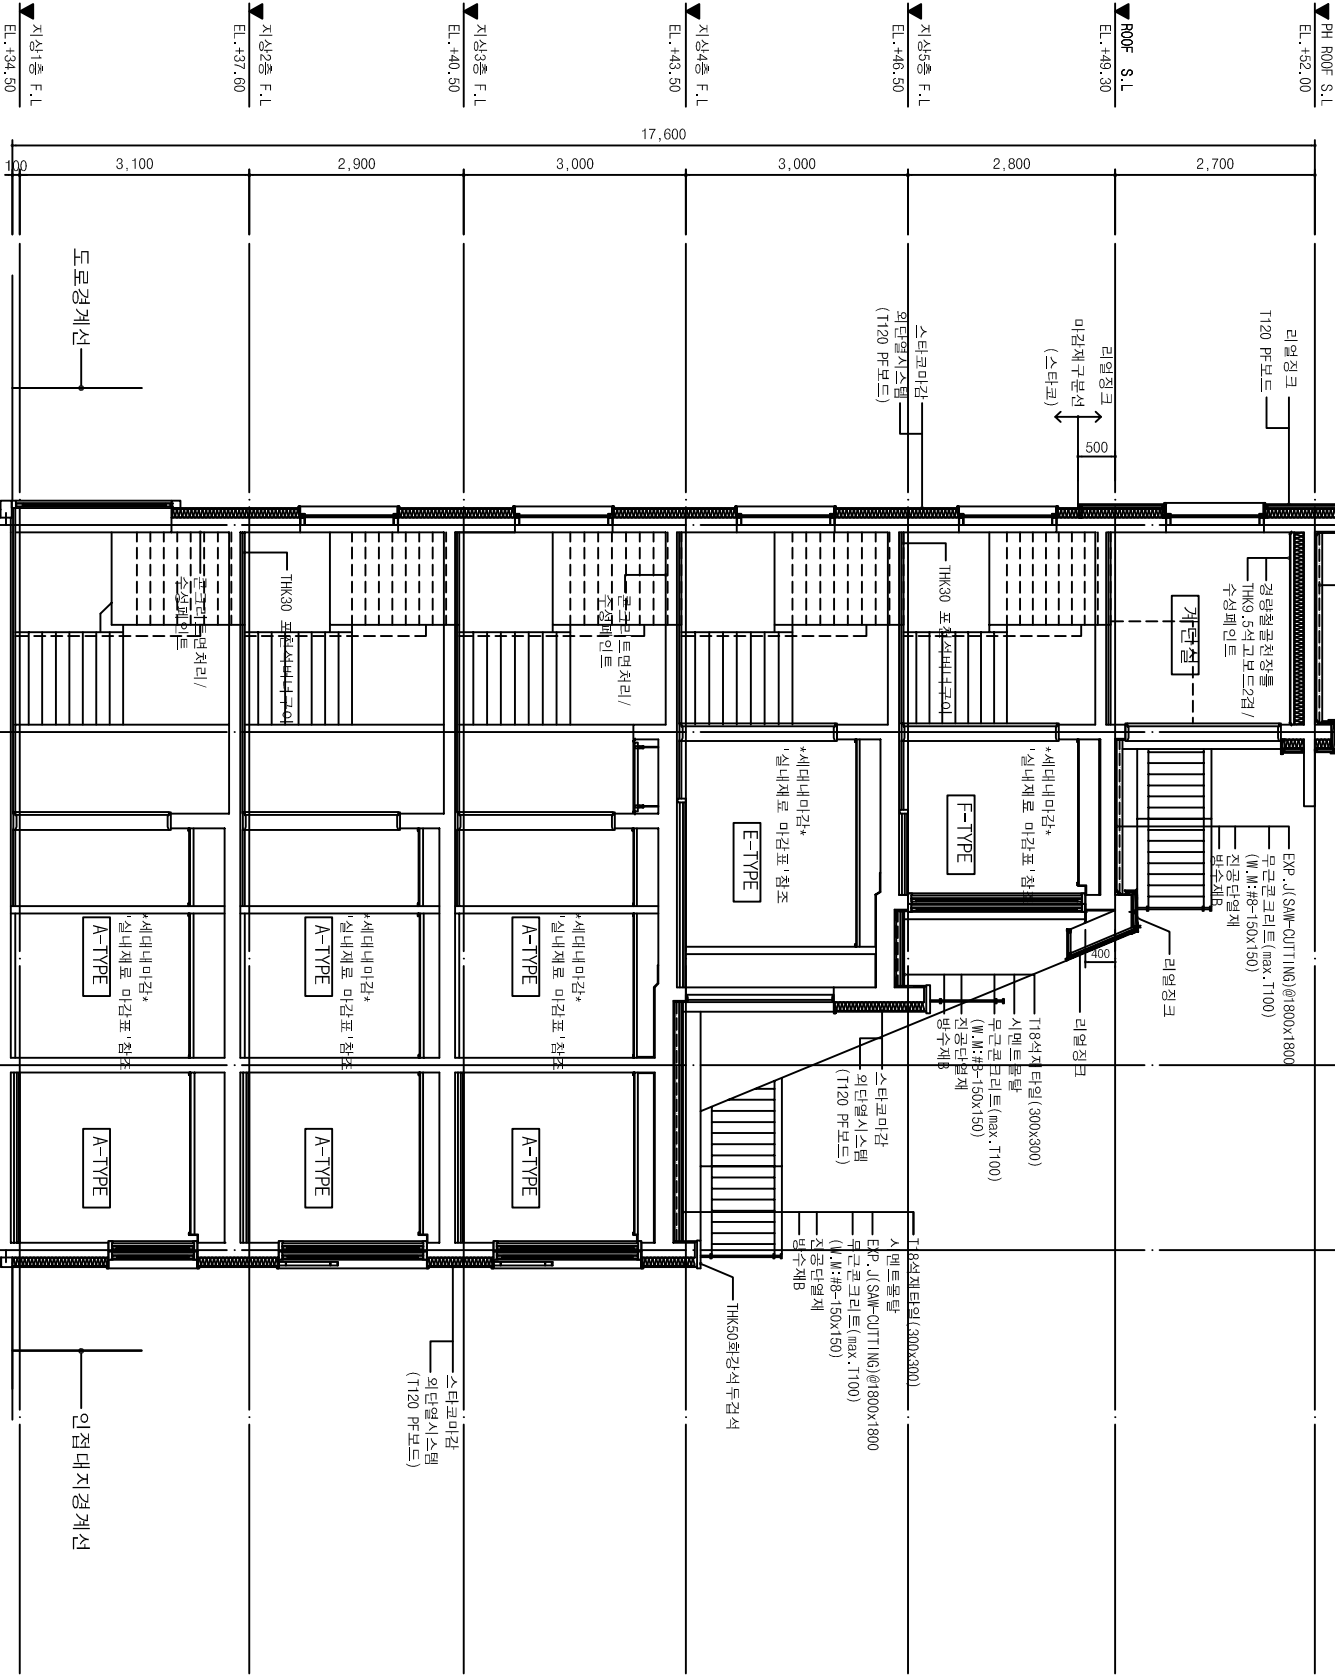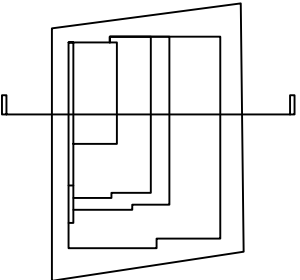

도면명 SUBJECT TITLE
주단면도-2

전문용어

